

СХЕМА РАСПОЛОЖЕНИЯ ШЛАГБАУМОВ ИКД И 9 К.1 ПО УЛ. АКАДЕМИКА КОРОЛЕВА


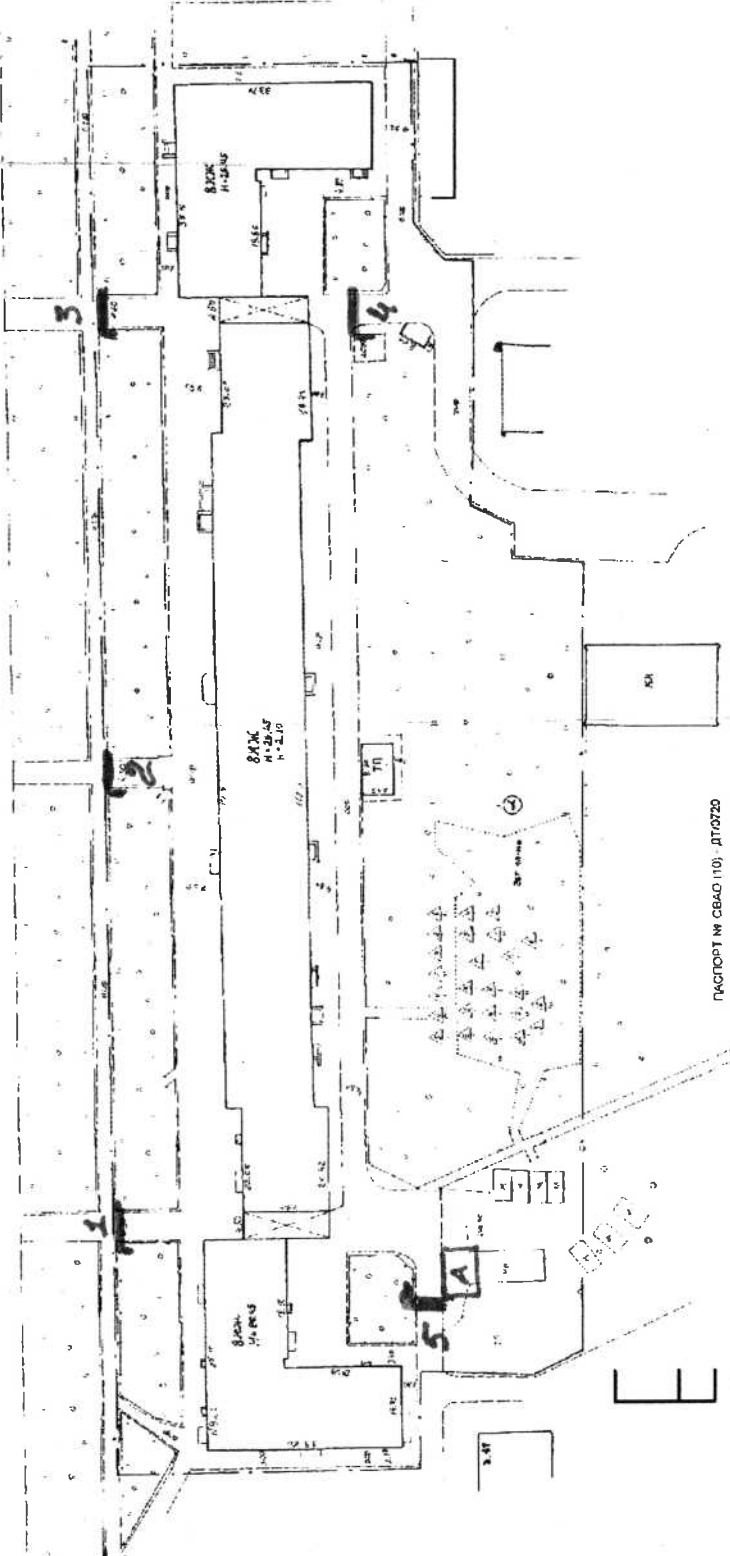

ПАСПОРТ № СВАО/10/ - ДП0720

УСЛОВНЫЕ ОБОЗНАЧЕНИЯ: А - ТОРГОВЫЙ ЛАРЕК, ПРЕССА

■ - МЕСТО УСТАНОВКИ ШЛАГБАУМА

2 - НОМЕР ШЛАГБАУМА



СОГЛАСОВАНО:

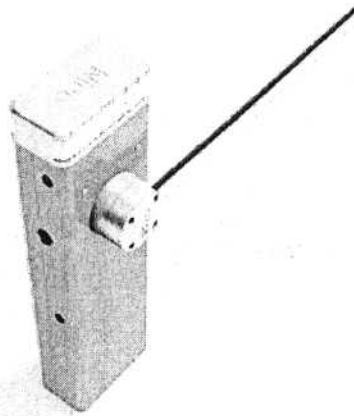
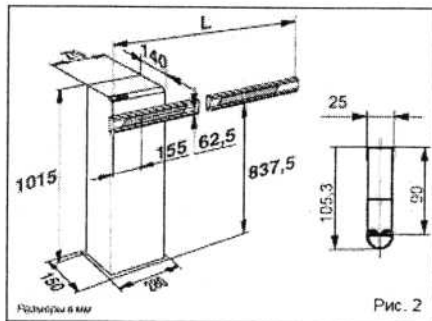


Рис. 3. Внешний вид шлагбаума

1.5. Технические характеристики шлагбаума:

Характеристика	Ед. измерения	Величина
Электропитание (50 Гц)	В пер. тока/В пост. тока	230/24
Потребляемая мощность	Вт	300
Ток линейного входа	А	0,6

Ток питания мотора	А	4
Степень защиты оболочки шлагбаума	IP	44
Крутящий момент	Нм	100
Мин. - макс. время открытия	сек	4-5
Максимальное число циклов	Цикл/час	100
Максимальное число последовательных рабочих циклов	цикл	100
Рабочая температура (мин. - макс.)	оС	-20+50
Габаритные размеры	мм	330 x 180 x 1180
Вес шлагбаума без рейки	кг	46

2. Установка столбиков ограждения для ограничения проезда автотранспорта и обеспечения прохода пешеходов.

2.1. Место размещения столбиков ограждения: г. Москва, ул. Академика Королева 9 корп. 1, на придомовой территории (см. рис. 1).

2.2. Тип столбика ограждения: Столбик ограждения стационарный. Состоит из металлической оцинкованной трубы с порошковой окраской, предназначается для ограничения движения и парковки транспортных средств. Монтируется в дорожное полотно на бетонное основание либо закрепляется анкерными болтами.

2.3. Размеры столбика ограждения:

- Высота столбика ограждения от вершины до основания – 1100 мм.;
- Высота столбика ограждения от вершины до дорожного полотна – 850 мм.;
- Диаметр столбика ограждения – 89 мм.

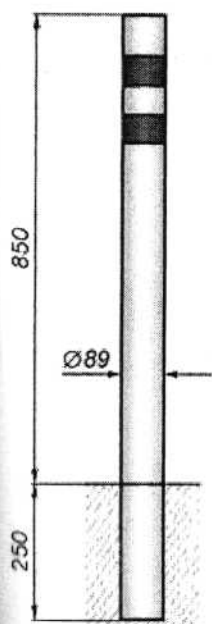


Рис. 4. Внешний вид и размеры столбика заграждения

2.4. Внешний вид столбика заграждения:

Стационарный столбик заграждения (см. рисунок 4) состоит из металлической оцинкованной трубы с порошковой окраской в цвет «серый металлик», в верхней части снабжен горизонтальными светоотражающими полосами красного цвета, обеспечивающими его видимость в любое время суток.

2.5. Разрешение на проведение строительных работ: В соответствии с Постановлением Правительства Москвы от 27.08.2013 г. №432--ПП "О видах, параметрах и характеристиках объектов благоустройства территории, для размещения которых не требуется получение разрешения на строительство, и видах работ по изменению объектов капитального строительства и (или) их частей, не затрагивающих конструктивные и иные характеристики их надежности и безопасности, не нарушающих права третьих лиц и не превышающих предельные параметры разрешенного строительства, реконструкции, установленные градостроительными планами соответствующих земельных участков, для выполнения которых не требуется получение разрешения на строительство" -- разрешение на проведение строительных работ по установке заграждающих конструкций НЕ ТРЕБУЕТСЯ.